




NORRTÄLJE KOMMUN
Stadsarkitektkontoret
2003-01-08
Diarienummer 97/239
Diarieplan

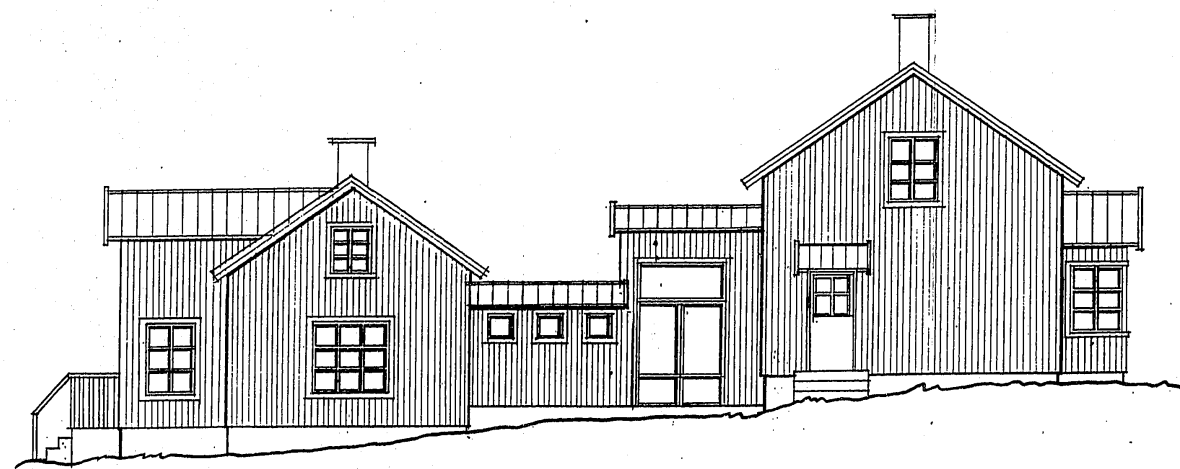

FASAD MOT NORR

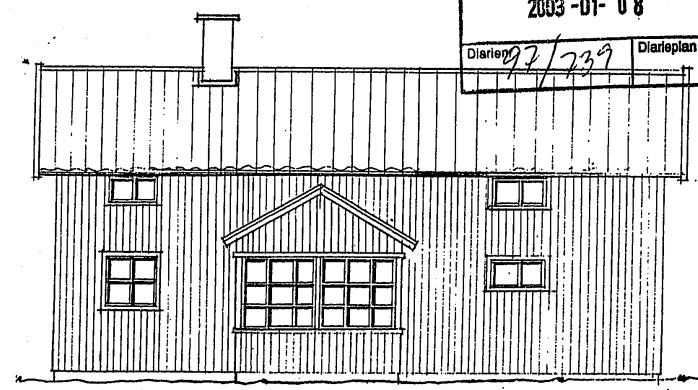


FASAD MOT VÄSTER

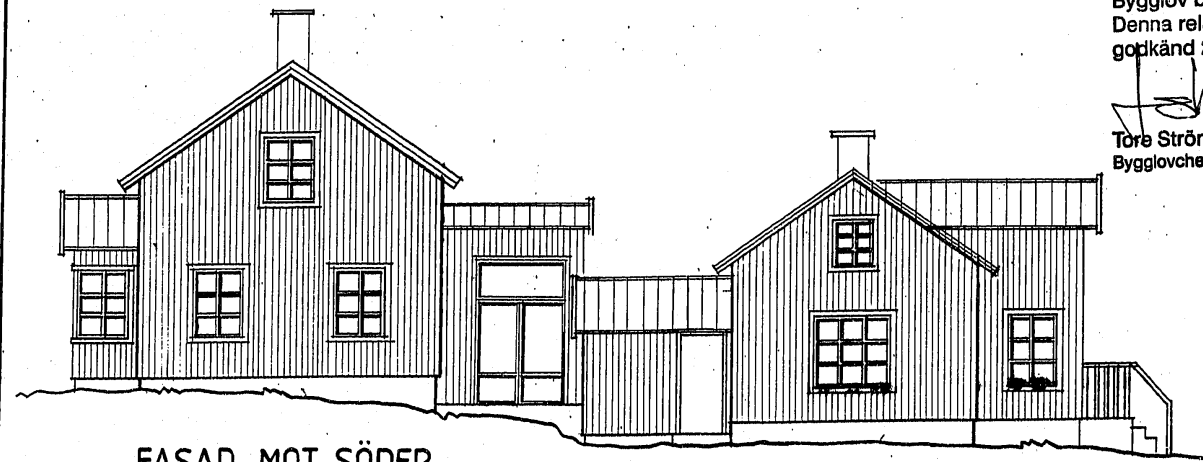

FASAD MOT SÖDER

1997-06-16
Bygglov beviljat 20 AS02
Denna relationsritning
godkänd 2003-01-09
[Signature]
Töre Strömberg
Bygglovchef

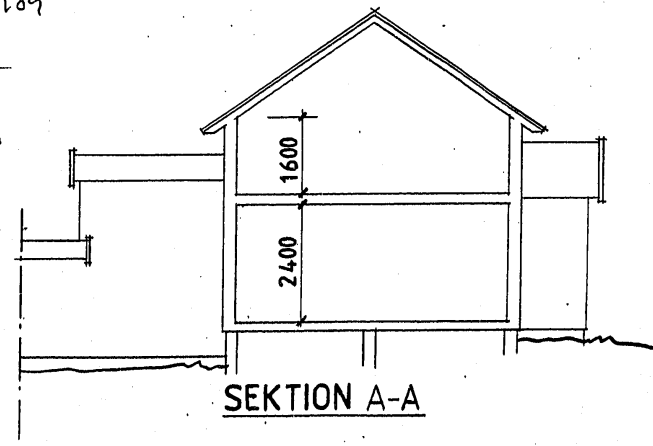

SEKTION A-A

A	PLANER FASADER	AP	99 1109
ABERGS ARKITEKTKONTOR Göteborgsvägen 29 433 80 SÄVEDALEN Tel. 031-267140, 267180 Fax 031-269960		TILLBYGGNAD AV ORTALA 4:17 I NORRTÄLJE KOMMUN.	
19970528 <i>Malin Åberg</i>		FASADER, SEKTION. 1:100 A2	

BYGGLOVSHANDLING

