


ÖSTER

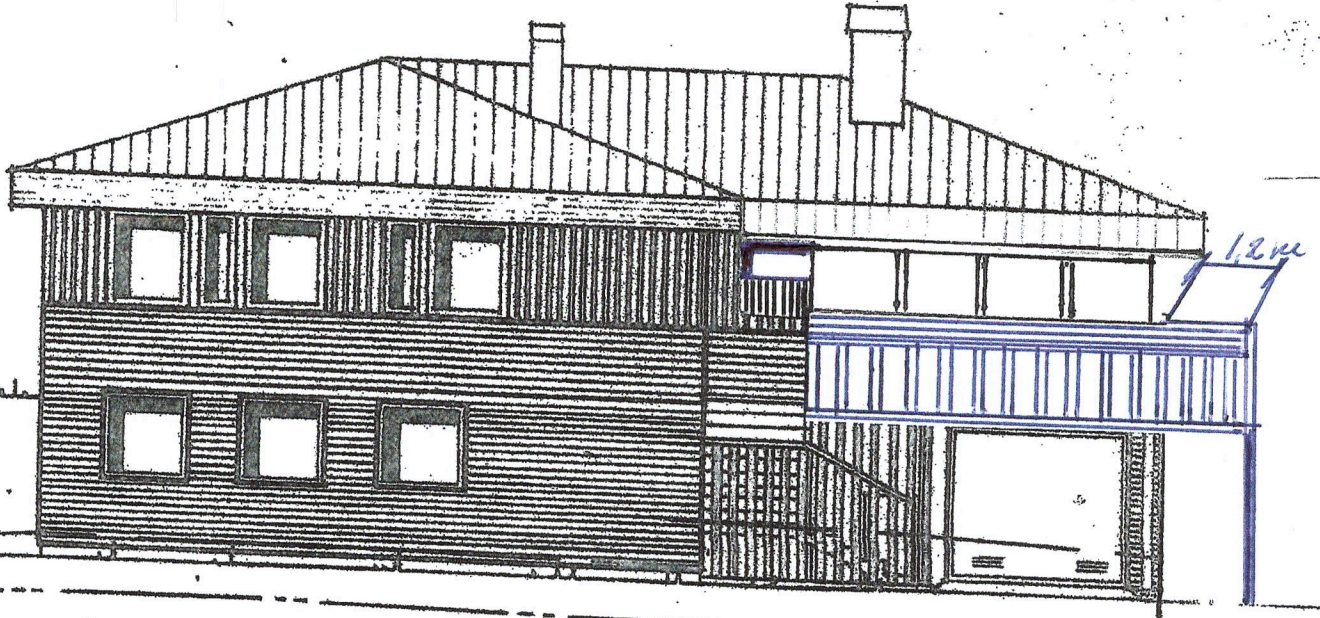

~~ENTRÉTRAPP ALTA~~
~~KÄLLARFÖNSTER~~

REG	ANT	REGISTRERINGEN AVSER	SIGN	DATUM
				11.10.73

**AB ELEMENTHUS
MOCKFJÄRD.**

0241-206 00



ENFAMILJSHUS FOR
HR LARS EINEMAR
~~STG 1293 V~~ *TORNSKOGS TUNNEN*
NORRTALJE K.N

BYGONADSNÄMNDENS-
HANDLINGARNA: BERTIL ANDERSSON
UPPRÄTTADE AV: BANGÅRDSGATAN 10
753 20 UPPSALA 018 / 15 54 40

RITAD KONSTRUERAD AV GRANSKAD AV ÖRDERNUMMER

1Z

96 190

HUVUDRITNING, PLANER SKALA 1:100, 1:20

MOCKFJÄRD DEN 11.7.73

KATALOG TYP 72 RITNINGNUMMER

VÅXA-VILLAN KME5-63R-18/96190-2